


Landkreis : Esslingen
 Gemeinde : Reichenbach
 Ortmarkung : Reichenbach

LAGEPLAN

zeichnerischer Teil zum Bauantrag
 §4 LBO VVO

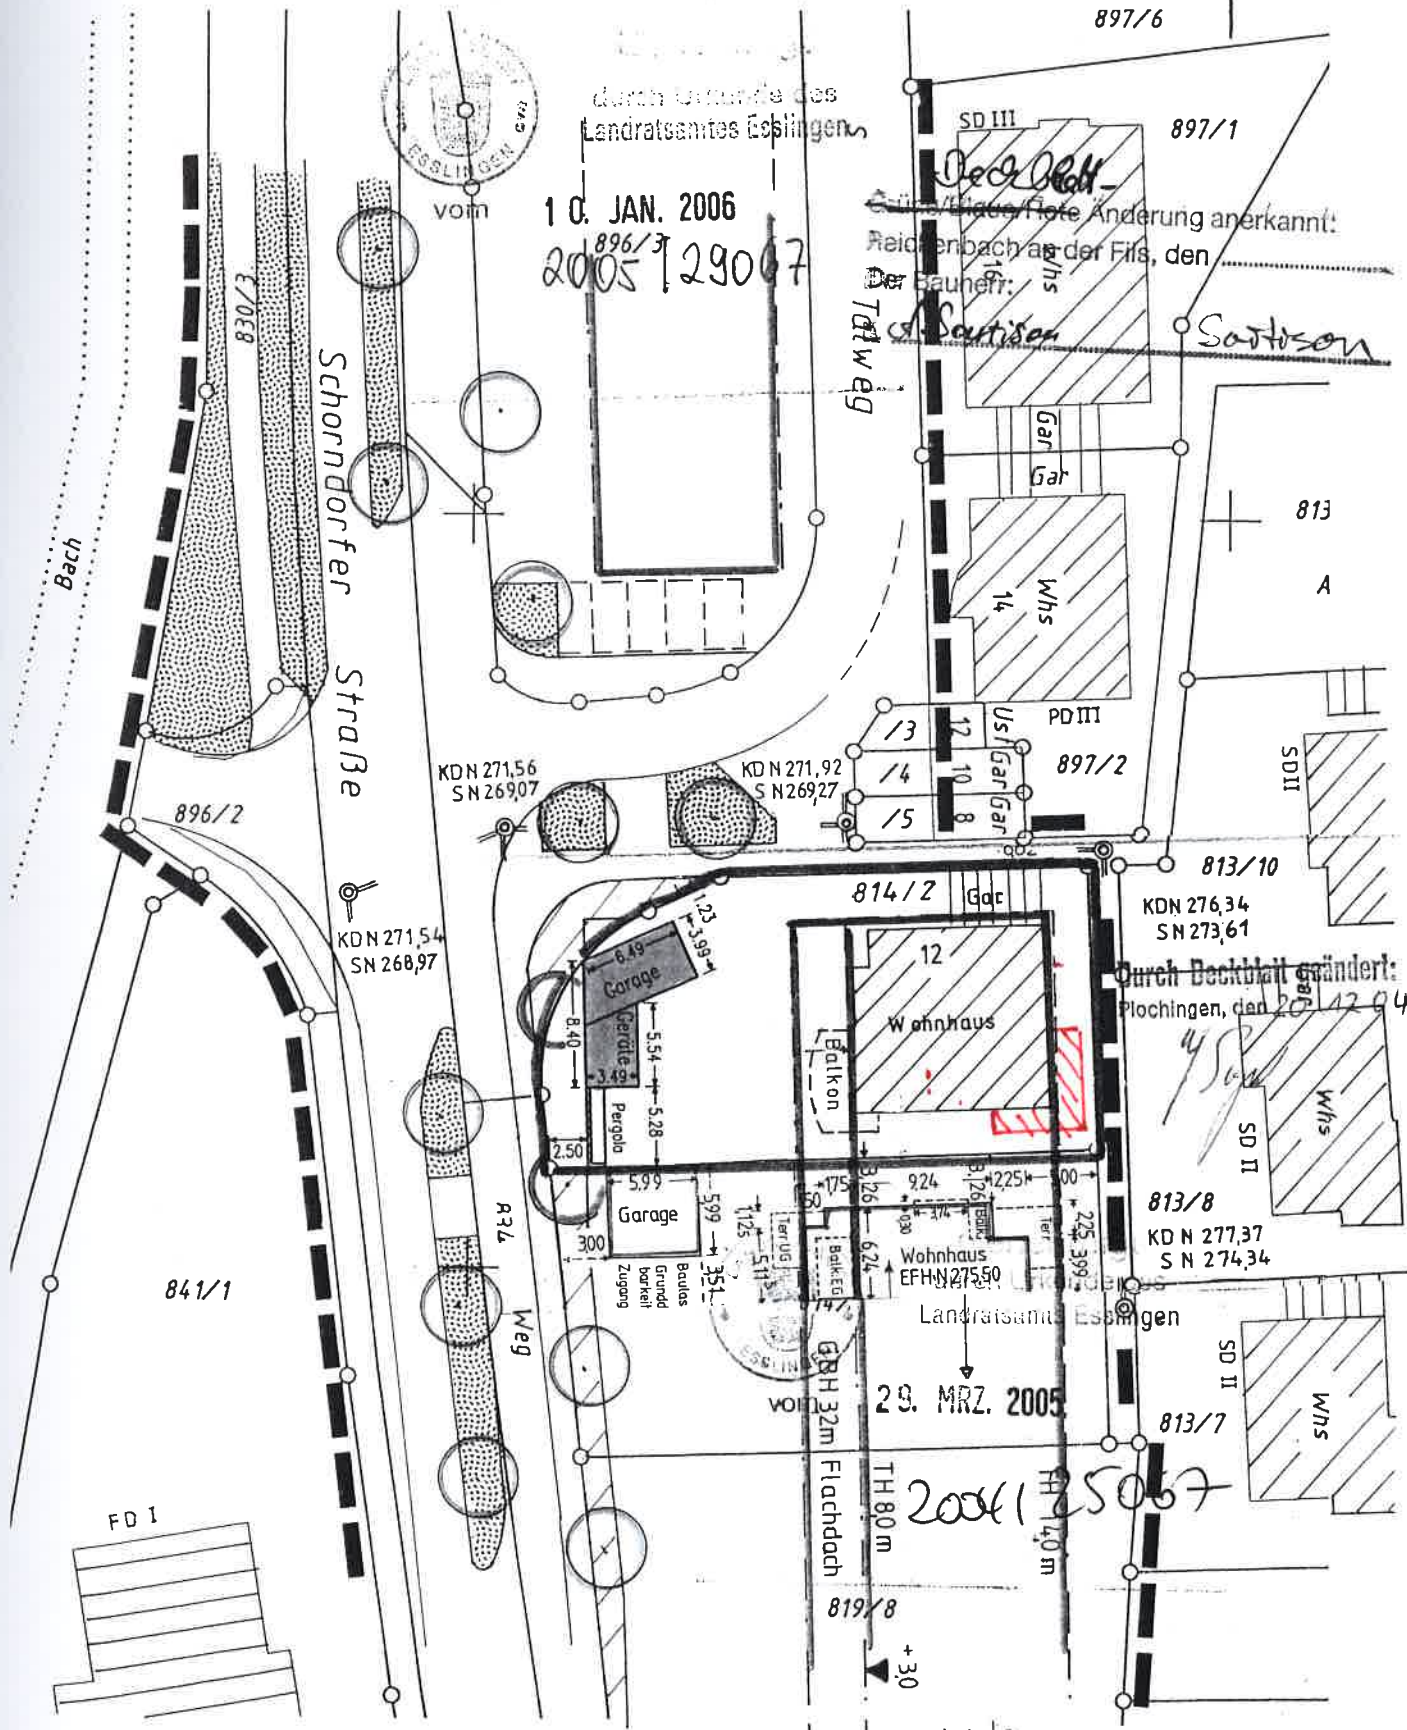

10. JAN. 2006
 2005 129007

Durch Deckblatt geändert:
 Plochingen, den 20.12.04

29. MRZ. 2005
 2005 125067

Maßstab 1:500
 gezeichnet im Neuen System
 22002400

Die Kanalhöhen wurden
 aus dem Bestandsplan
 der Gemeinde entnommen

WA	0,4
GD	b2
30-35°	
TH/TH 1s.Einschr.	