


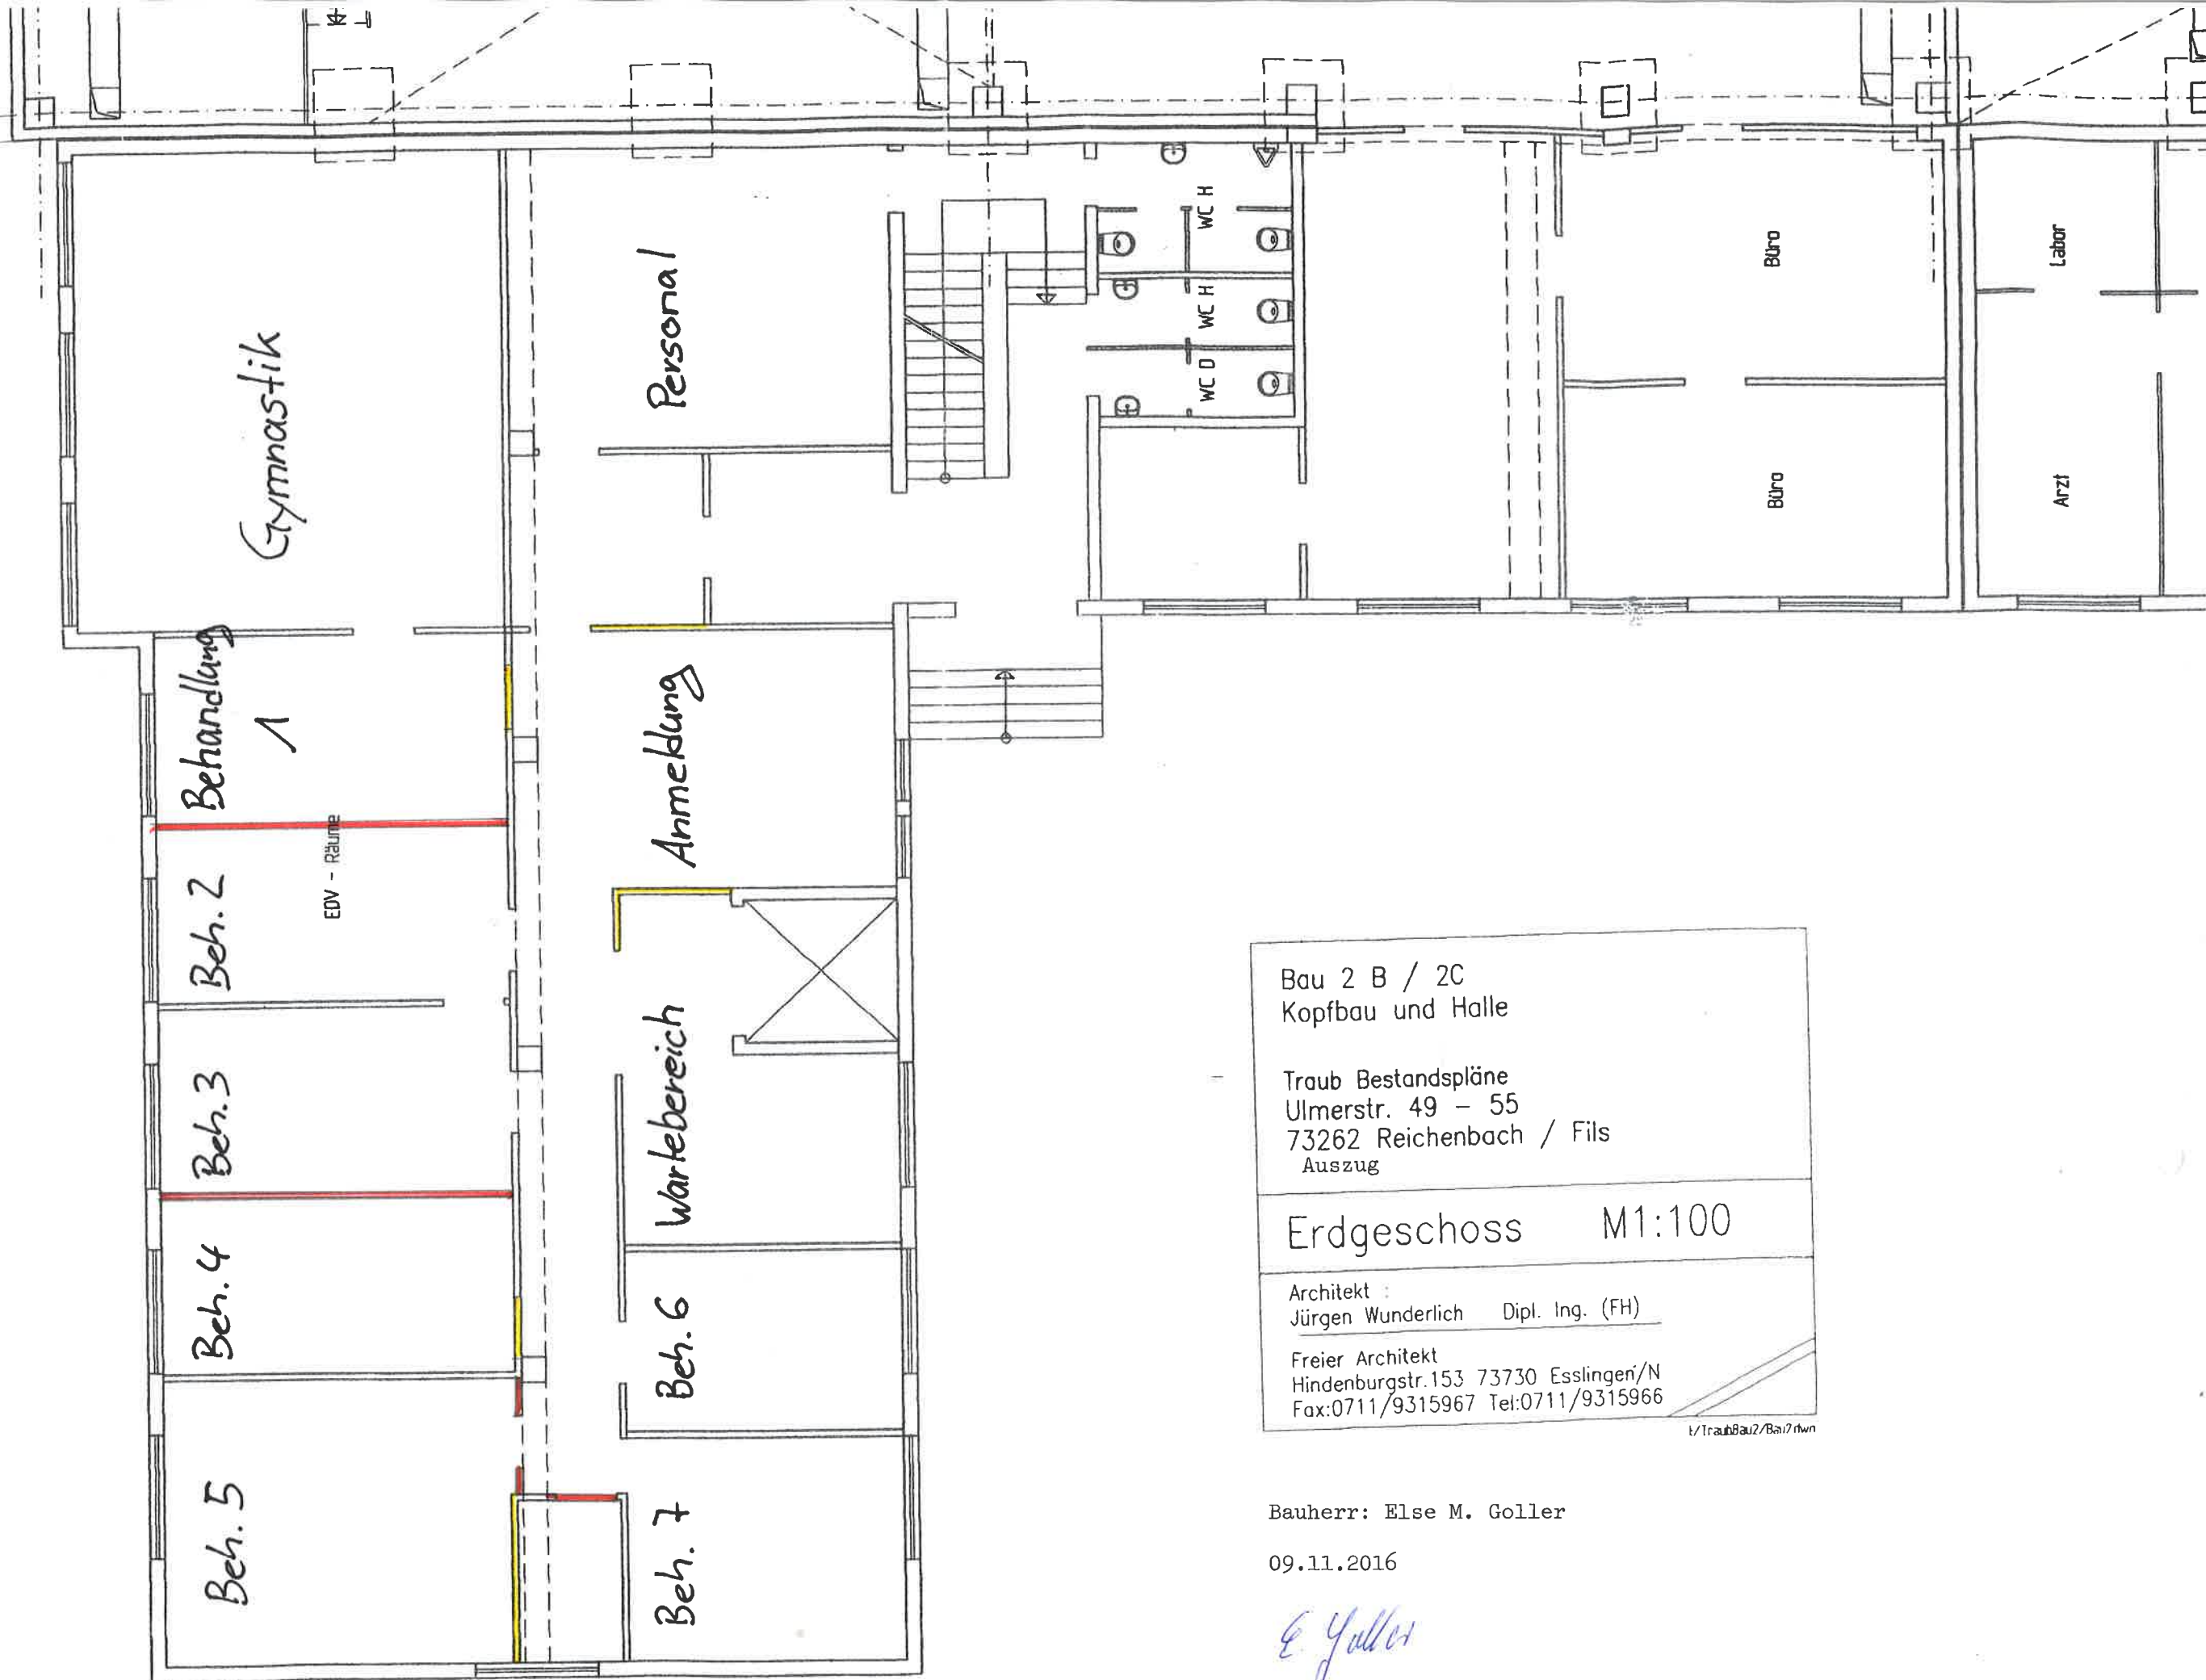

Bau 2 B / 2C
Kopfbau und Halle

Traub Bestandspläne
Ulmerstr. 49 - 55
73262 Reichenbach / Fils
Auszug

Erdgeschoss M1:100

Architekt :
Jürgen Wunderlich Dipl. Ing. (FH)

Freier Architekt
Hindenburgstr. 153 73730 Esslingen/N
Fax: 0711/9315967 Tel: 0711/9315966

t/Traubau2/Bau7.dwg

Bauherr: Else M. Goller

09.11.2016

E. Goller

Planfertigung: *[Signature]*